COUPE LONGITUDINALE PAR L'AXE DU GOUVERNAIL

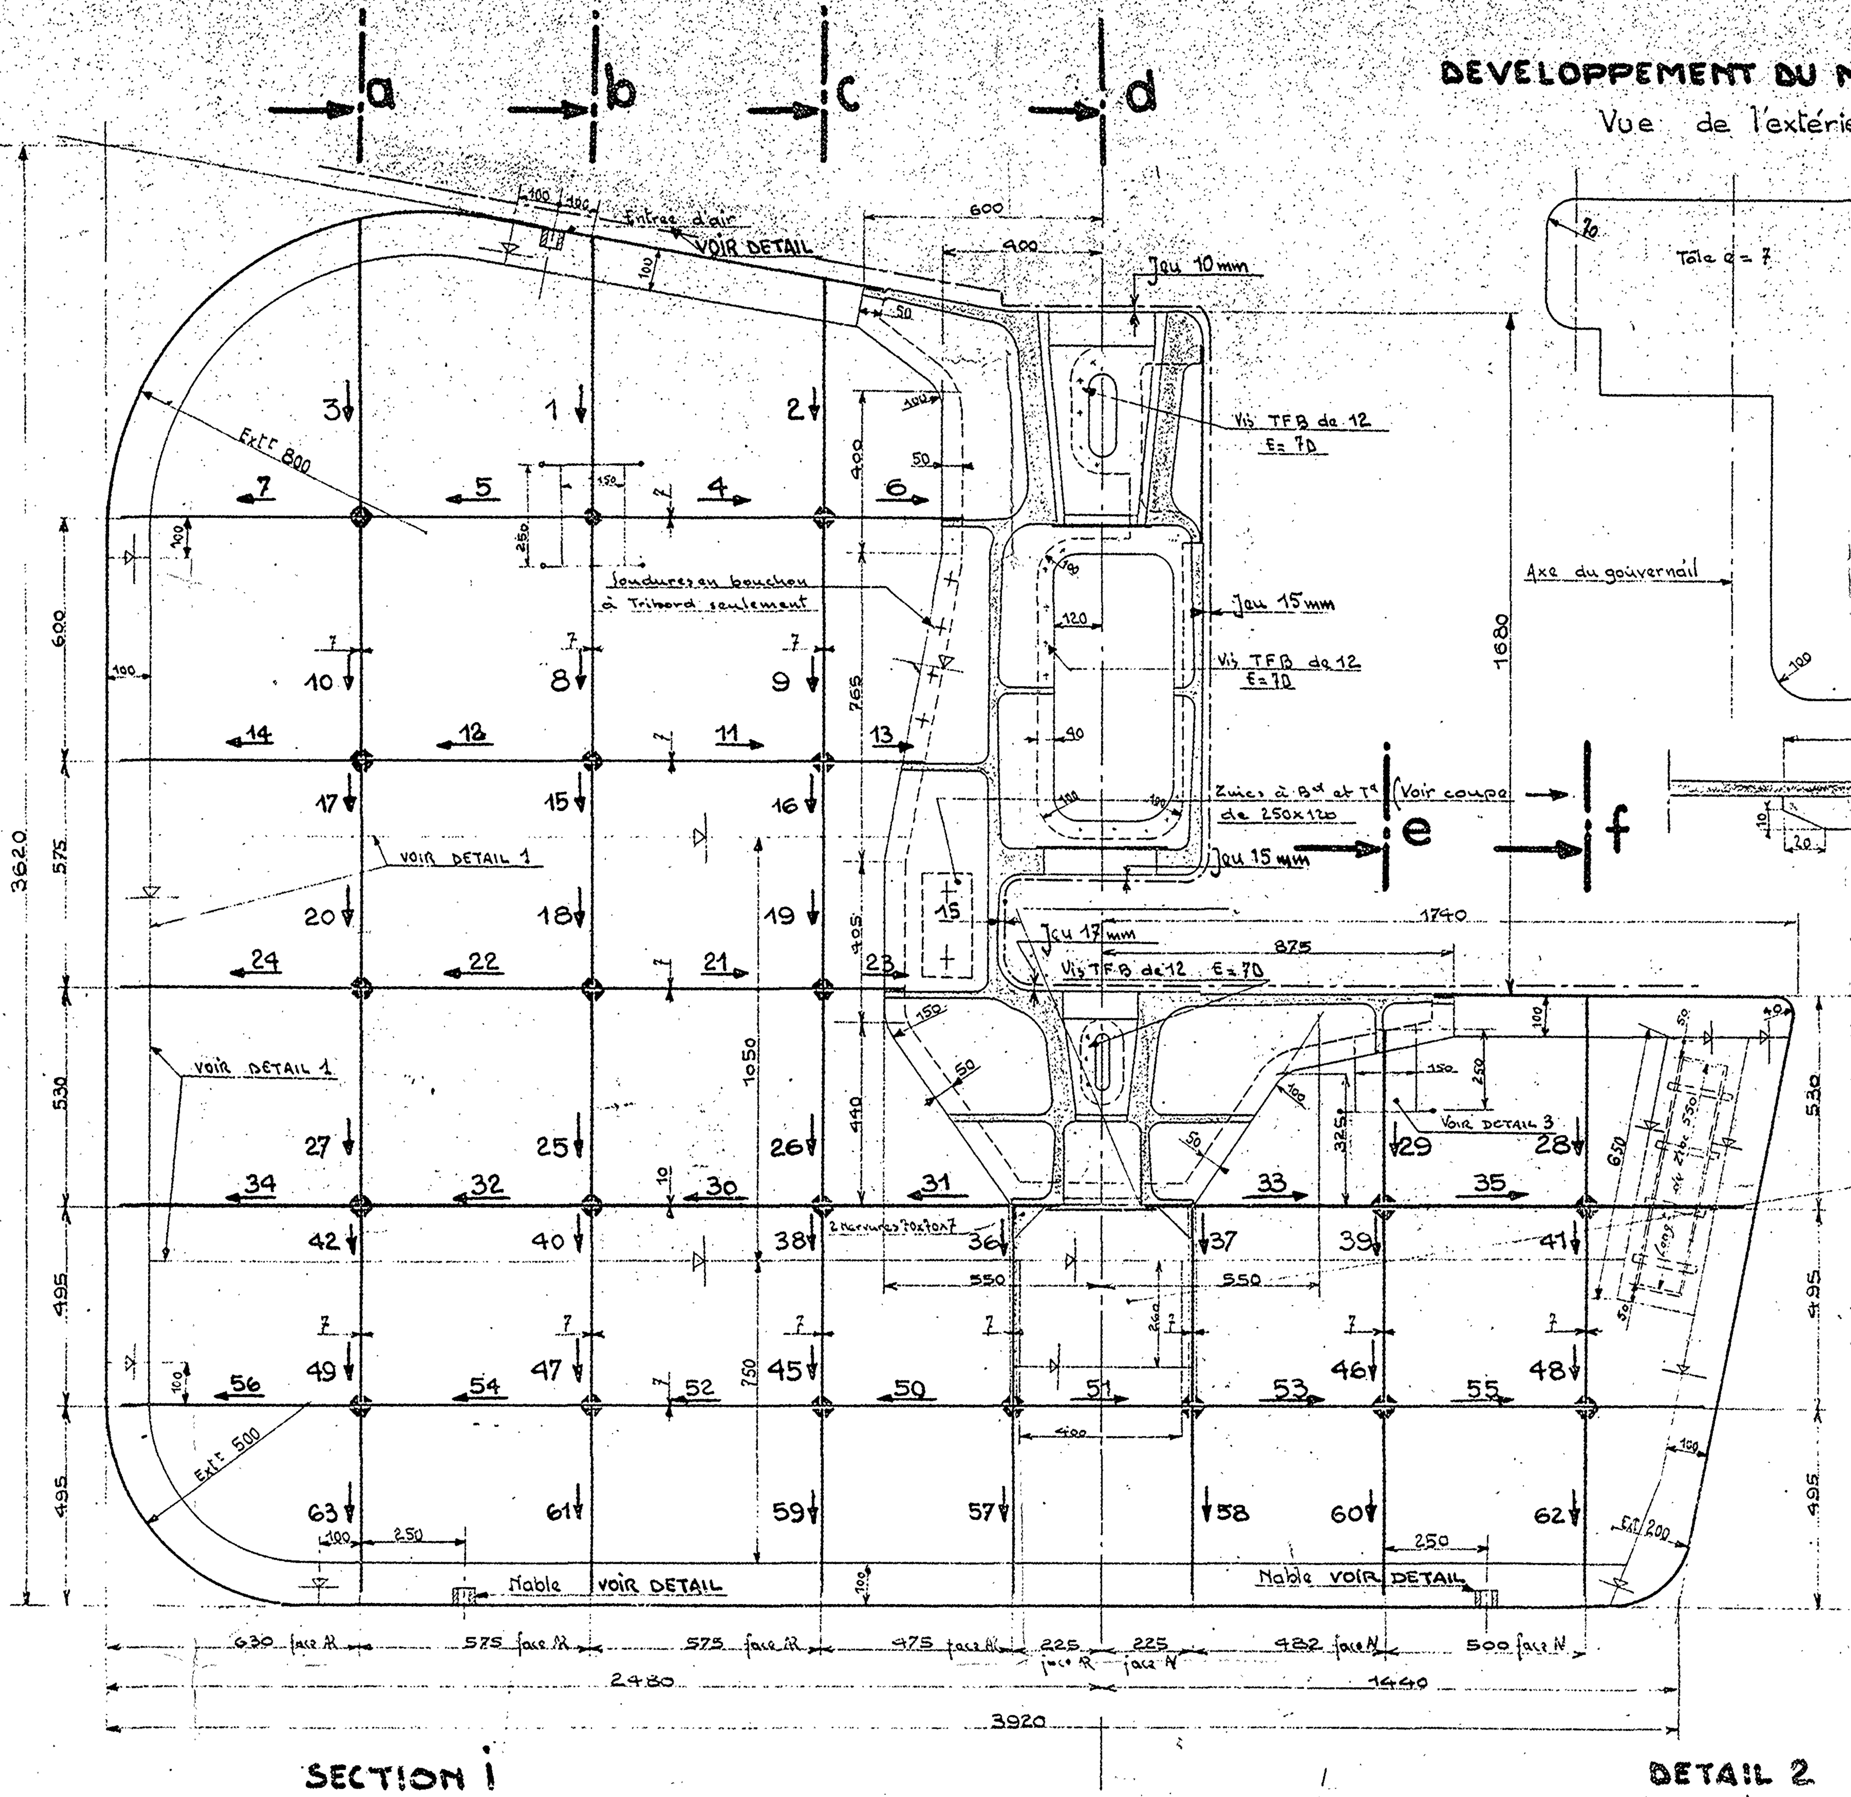

Brèche à pratiquer à babord et tribord pour permettre l'usinage de la pièce moulée (les voiles verticaux contigus seront soudés au safran par soudure en bouchons à Bd et Td après obturation des brèches

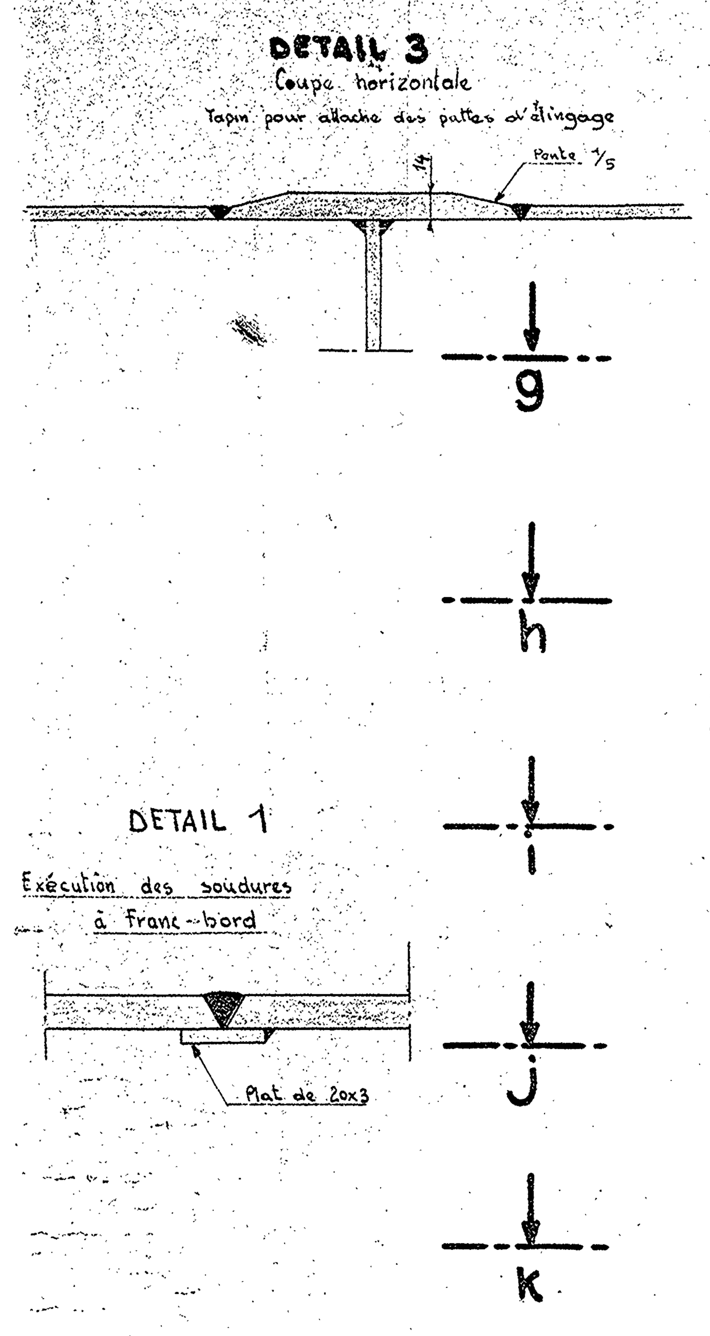

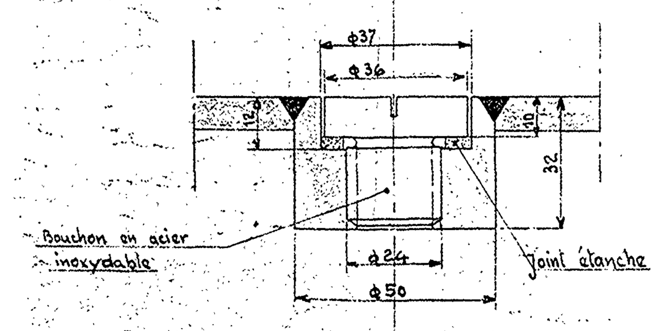

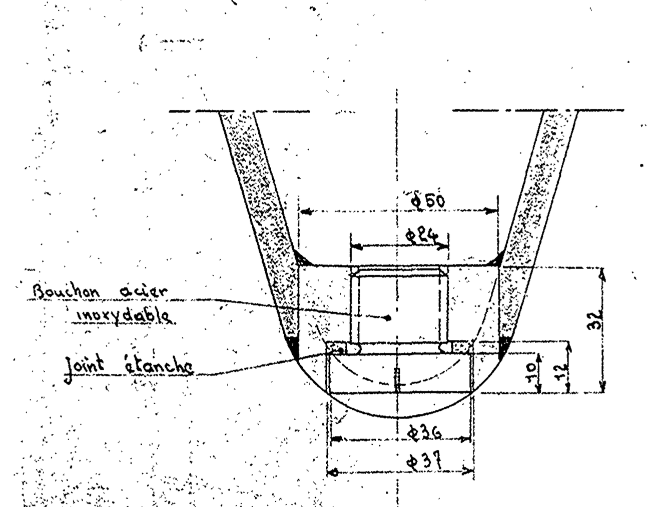

DEVELOPPEMENT DU MASQUE

Vue de l'extérieur

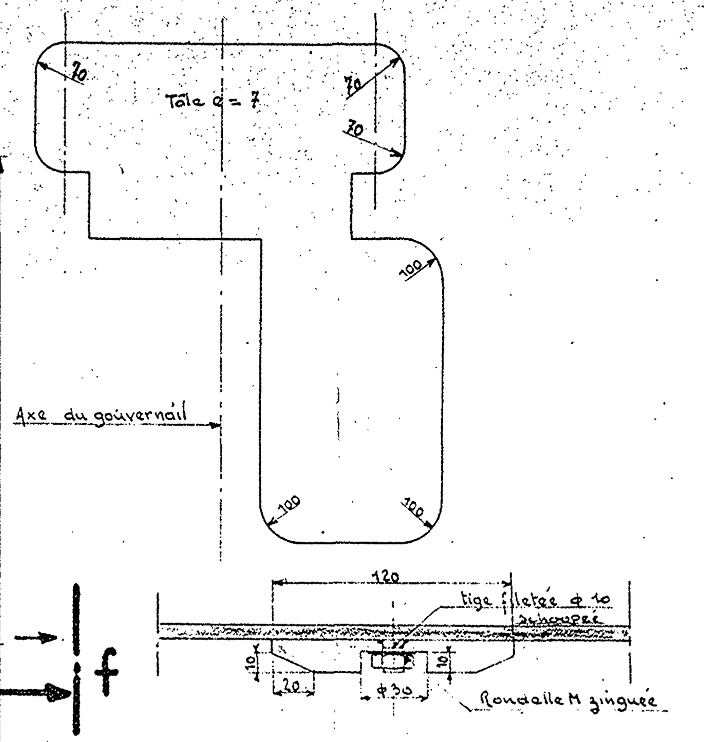

SECTIONS VERTICALES VUES DE L'AR

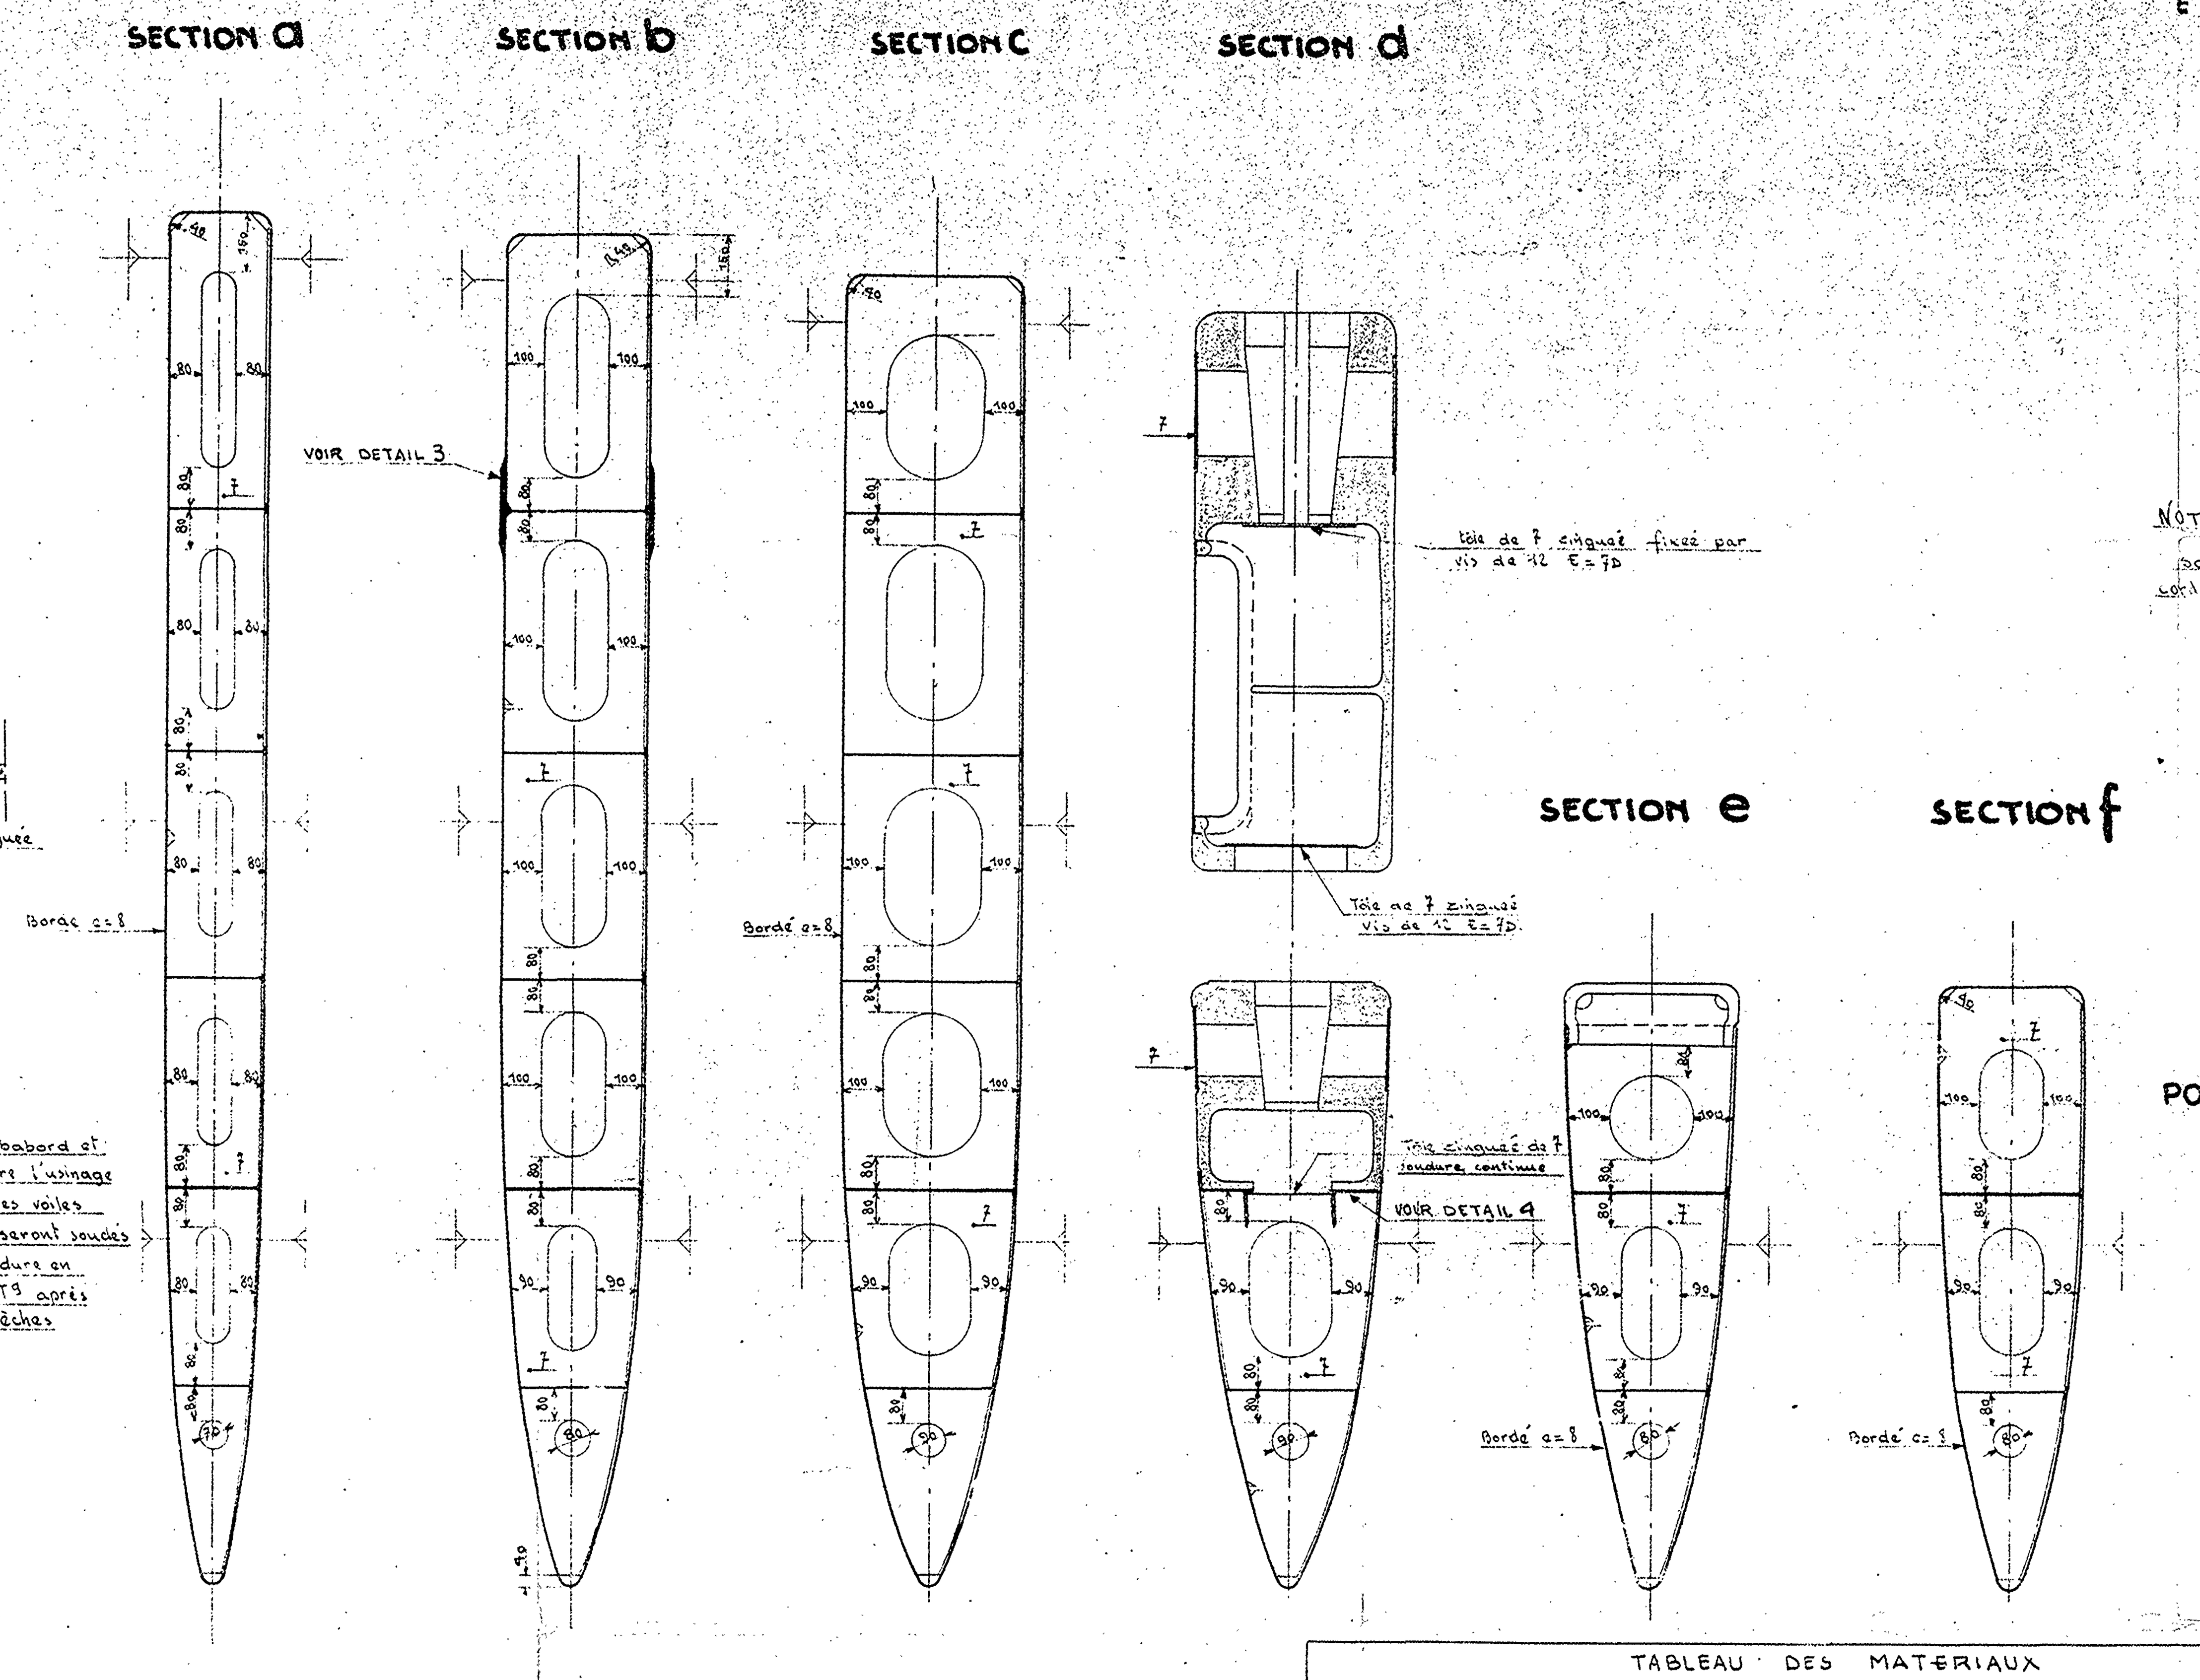

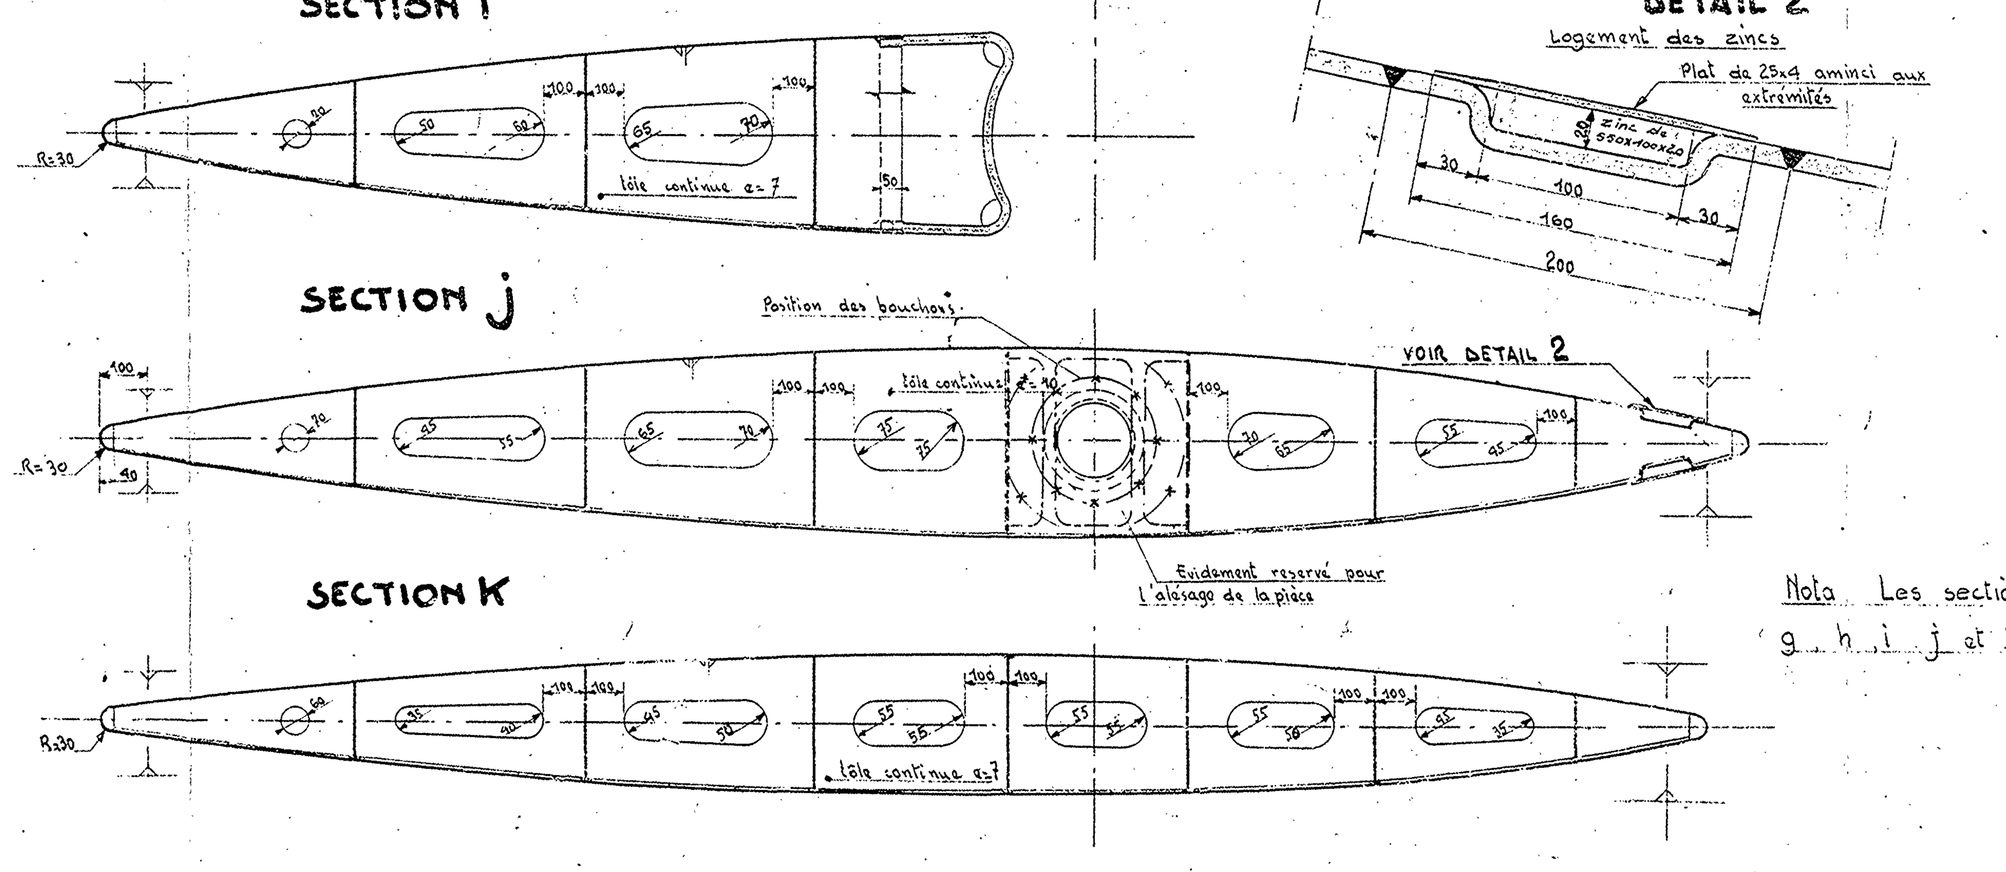

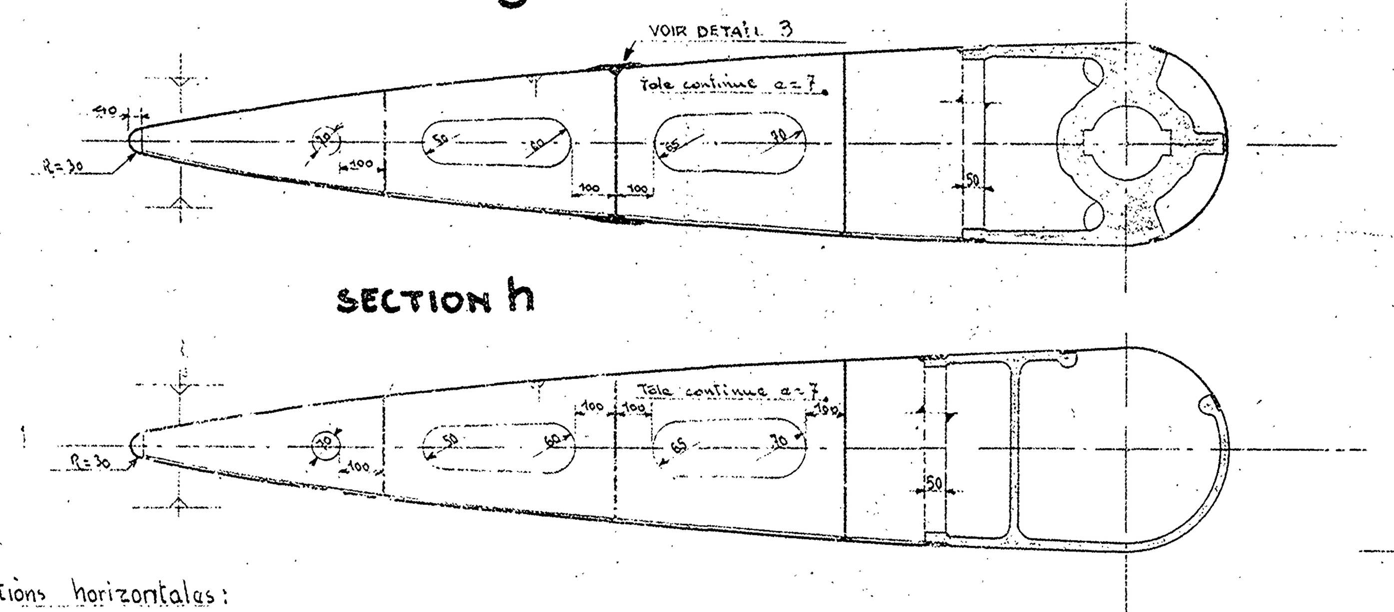

Nota Les sections horizontales: g, h, i, j et K sont continues

PRINCIPE DE LIAISON DES NERVURES HORIZONTALES ET VERTICALES AU BORDE COTE TRIBORD

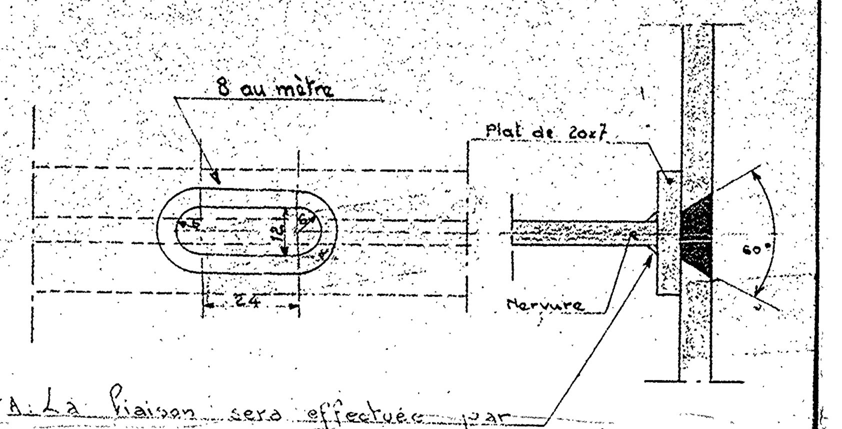

NOTA: La liaison sera effectuée par soudure discontinue en chaînes, les cordons sont situés au droit de chaque bouchons (caractéristiques cordon 50mm écartement 75mm)

ATTACHE BORDE PIECE MOULEE

Tribord seulement

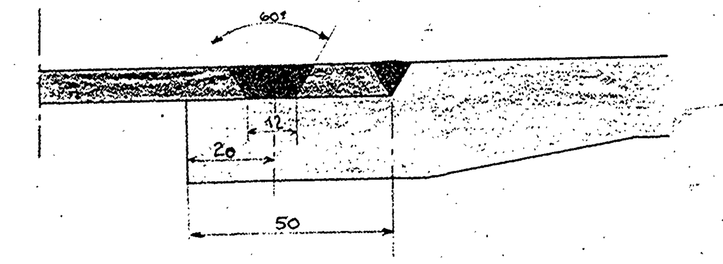

POIDS TOTAL DU GOUVERNAIL :

JEUX RELEVES A 1,674 m DE L'AXE DE LA MECHE.

Orientation du Gouvernail	Valeurs des jeux théoriques
0°	62 mm
15°	104 mm
30°	142 mm
45°	167 mm
60°	160 mm

Les cotes sont prises suivant une verticale

TABLEAU DES MATERIAUX

Désignation	Dimensions	Nombre	Nuance	Provenance	observations
bordé	8000 x 2100 x 8	2	40 Kg ss	5157 - 14	
Sections horizontales, verticales, masque	10.000 x 1400 x 7	1	40 Kg ss	5157 - 9	
Section horizontale	épaisseur 10 mm		40 Kg ss		chute
Zincs	A prendre en section chaudronnerie				

DETAIL 4

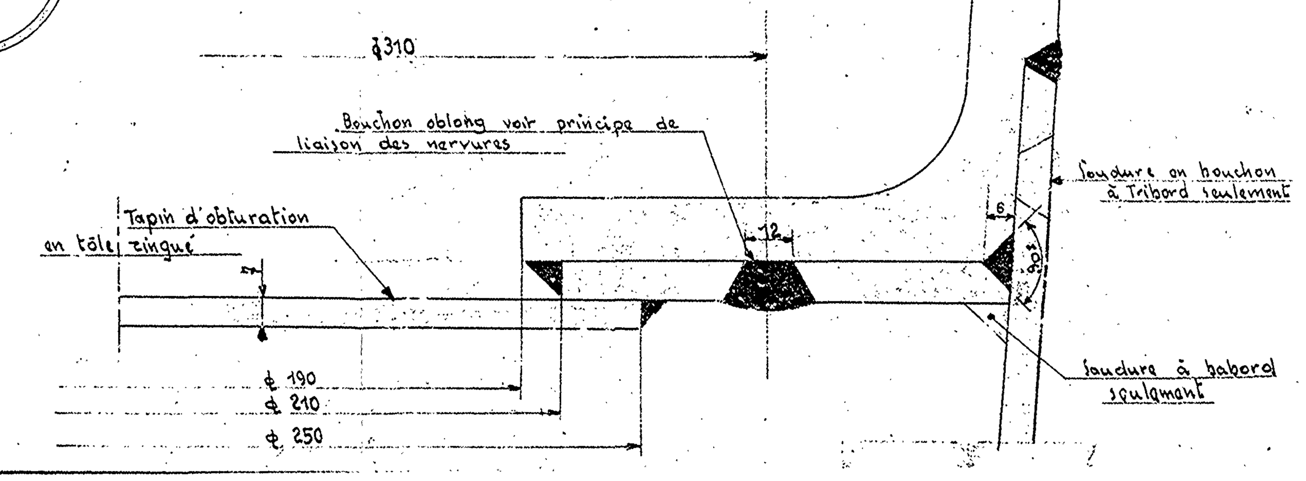

MARINE NATIONALE

AVISOS ESCORTEURS

ENSEMBLE DU GOUVERNAIL

Conforme à l'exécution

Applicable à tous les A.E.

Lorient, le L'Ingénieur Principal du Génie Maritime Trétout	L'Ingénieur en Chef du Génie Maritime Picard Chef de la Section des Cons Nves
L'Ingénieur Général du Génie Maritime Cauchy Directeur des Constructions et Armes Navales	
Echelles 0,1 ; 0,5 ; 1	D.C.A.N LORIENT PLANCHE 15